

Område inom vilket områdesbestämmelser upphävs

Bestämmelse som upphävs

## OMRÅDESBESTÄMMELSER

### GRÄNSBETECKNINGAR

--- gräns för bestämmelseområde  
 - - - - - egenskapsgräns

### BESTÄMMELSER

~~Grunddragen av användning av mark och vatten. Området skall reserveras för golfspport. Åtgärder får ej vidtagas som kan försvåra tillkomsten eller utnyttjandet av en sådan anläggning.~~

#### Skyddsområde

~~Vattentäkt~~ Skyddsområde för vattentäkt. Åtgärder får ej vidtagas som medför risk för förorening av grundvattnet.

#### Tältbottnar

~~Lämningar av tältbottnar, som skyddas enligt lagen om kulturminnen m.m. Åtgärder får ej vidtagas som kan skada fornlämningarna.~~

~~Säkerhetszon mot bebyggelse och vagar. Verksamheten skall bedrivas så att risk för olyckor ej inträffar.~~

#### Värdefull miljö

~~Grønnebohed är en kulturhistoriskt värdefull miljö. Lämningar från den gamla exercisplatsen får ej borttagas eller ändras utan länsstyrelsens tillstånd.~~

q1 Byggnaden får inte rivras. Ändring, om- eller tillbyggnad får inte förvanska dess karaktär.

~~Minskad lovplikt~~ Bygglov enl PBL 6 kap 2 § krävs inte för ändring av golfbana.

~~Utökad lovplikt~~ Bygglov krävs för uppförande av ekonomibyggnader för jord- och skogsbrukets behov.

### UPPLYSNINGAR

~~Allemansrätten gäller inom området. Endast greenerna och områdena runt klubbhus och ekonomibyggnader är att betrakta som länspräktagen mark, där allemansrätten är utsläckt.~~

### KARTUNDERLAG

Bestämmelserna är upprättade på förminskning av primärkarta i skala 1:2000.

### ÖVRIGA HANDLINGAR

Beskrivning  
 Fastighetsförteckning  
 Illustration

ORIGINAL

OMRÅDESBESTÄMMELSER FÖR GOLFBANA VID

**GRUNNEBO**

VÄNERSBORGS KOMMUN


Upprättad 1992-01-14 av

Hans-Bertil Hansson  
 Ark SAR

Antagen av KF 1992-04-28 § 61  
 Laga kraft 1992-05-29

Reviderad 1992-03-20

Skala 1:4000

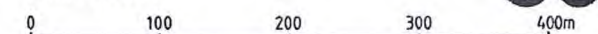

**368**